
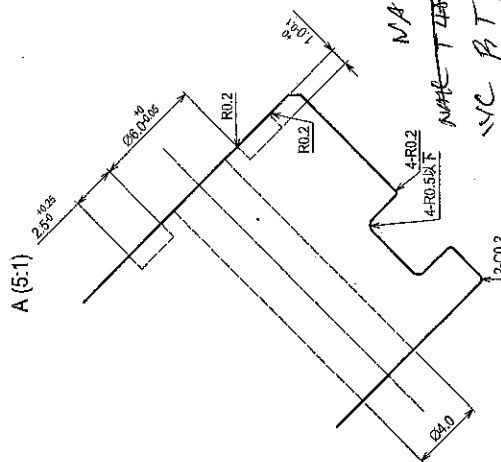
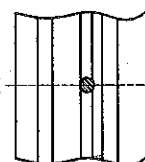
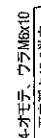
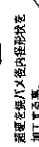
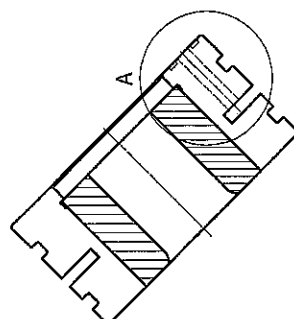



30  
60  
30  
250  
20  
10  
30  
30  
~~60~~ 30  
70  
350  
400  
60  
60  
60  
60

REV.	DATE				
1	12/03/09				
2					
3					
4					
5					

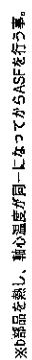

NAK 075 x 50  
~~NAK 075 x 85~~  
 MC BTP 5856 536  
 7KS 075 x 25

DRAWN	K.Hihara	CHECKED		TITLE	PART'S NAME
PART DRAWING QUENCHANT TAMPON					
HRC	MATERIAL	DATE	SCALE		
	NAG-5(WC00)	2012/03/09	1:1		DWG No.
					S8S65536

SNO:	
SỐ PCS TỐI THIỂU/1 LẦN ĐẶT HÀNG:	
NGƯỜI THIẾT LẬP: 10197	
DIỄN GIẢI	THỜI GIAN CHUẨN 1P
<div>1.VẬT LIỆU:</div> <div>2.THỜI GIAN GIA CÔNG</div>	